


STAKET RUNT UTEPLATSER

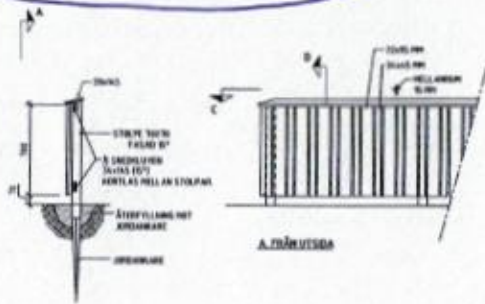

A. VERTIKALSEKTION

ANVISNINGAR

ÖPPNING RUNT SAMTLIGA UTEPLATSER, DOCK EJ DÄR PLANK REDAN LÖPFTS. UTFÖRS UTAN ÖPPNING FÖR GRIND.

ALLT INGÅENDE VIRKE AV TRYCKPRESSERAD FURU
STÖLPVIRKE AV 70 x 70.
LIGGANDE SPÄKREGLAR AV KLIVVER, 15/34 x 145,
KORTLÅS MELLAN STÖLPAR
STÄNDE BRÄDER AV 34 x 45 x 22x95.
ÖVERLAGGARE AV 22 x 145, MONTERAS LUTANDE 15°
FÖRANKING, JÄRNSPLÅT FÖR 70x70




MARKISER OCH BALKONGSKYDD

MARKISER OVANFÖR BALKONGER

SANDATEX MARKISVÄV, HELLANGRÅ 14/15,
RAK KANT

BALKONGSKYDD VID BALKONGRÄCKE

KILDR/TYS LINA MARKISER OVAN

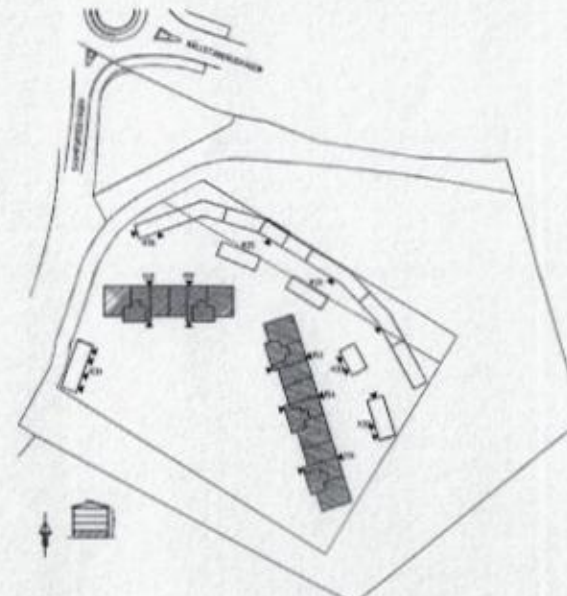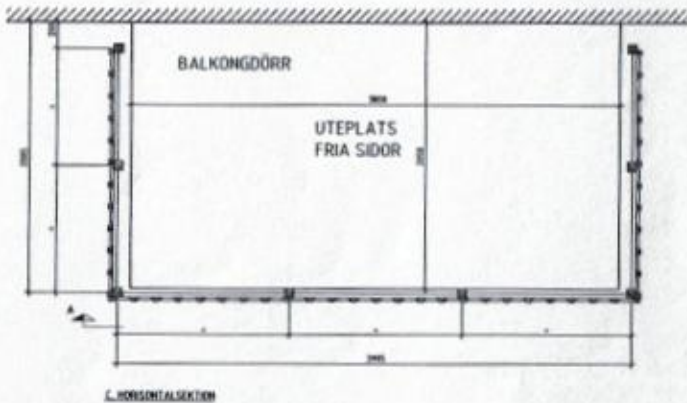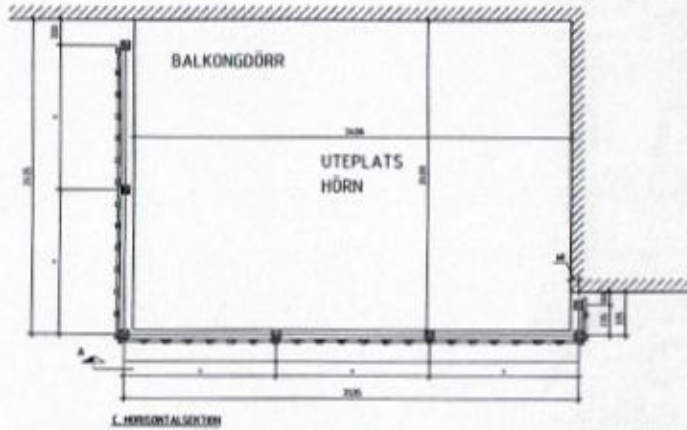


BOSTADSRÄTTSFÖRENINGEN
SKOGBRYNET

Hur staketet ska se ut på plats.

A3 SKALA 140

A4 SKALA 120

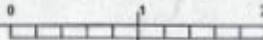

2011-02-15


FÖRENINGSHANDLING

A3 A3 140 SKALA 1:1 A4 A4 120 SKALA 1:1		A-454-432	

PLANK P1

SUMMA: 6 ST (VARAV 2 ST SPV)


PLACERAS ENLIGT PLANRITNINGAR
A-48.1481, A-48.1501, A-48.1521,
A-48.1541, A-48.1561
VID ENTRÉ HÖT UTEPLATS TILLHÖRANDE
2 ROR

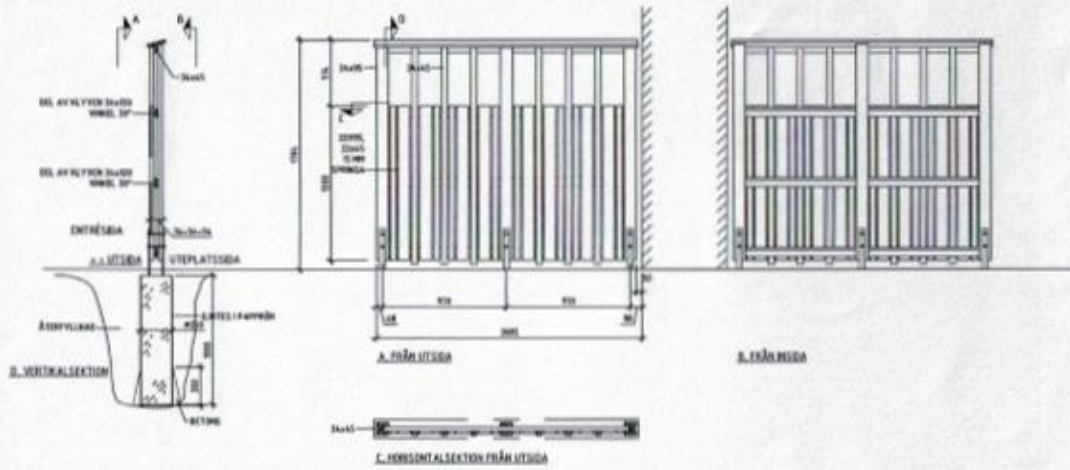

PLANK P2


SUMMA: 6 ST (VARAV 2 ST SPV)

PLACERAS ENLIGT PLANRITNINGAR
A-48.1481, A-48.1501, A-48.1521,
A-48.1541, A-48.1561
VID ENTRÉ VID HUSHÖRN

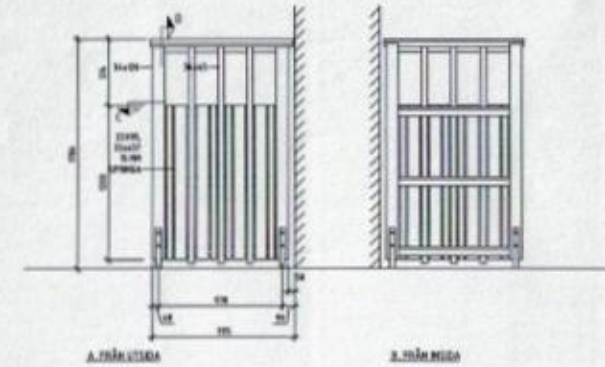


SPALJÉ S2

SUMMA: 52 · 2 ST
PLACERAS PÅ K31, K33 SE
FASADRITNING A-40.8-931 OCH
A-40.8-932

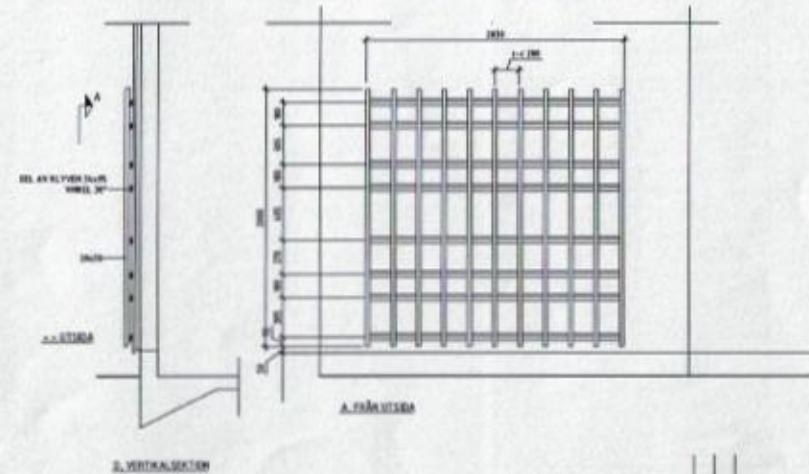


SPALJÉ S1

SUMMA: 51 · 1 ST
PLACERAS PÅ K32 SE
FASADRITNING A-40.8-931

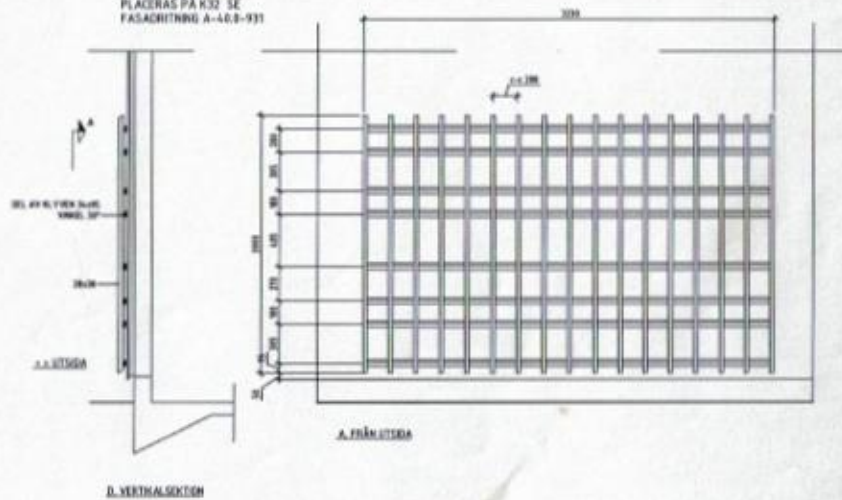

BYGGHANDLING

TENGBOM Bygghandling Box 1334, Östergatan 2 SE-431 83 SPÅLSÅLA Tel 030-86 00 00		Skogsbrynet BALLSTA S.207, YALENTUNA KOMMUN SKÄRMAR SPALJÉER
MA Tengbom AB DK Consulting AB CE Jön Östlund CV Sprickteknik / Sverige CV VS Typholm & Anders AB CM Markocher AB	Tel 030-54 71 00 Tel 030-71 03 80 Tel 030-59 00 24 Tel 030-15 38 83 Tel 030-15 54 43 Tel 030-15 54 58	A1 148 SIDA A1 170 A-45.4-431 A

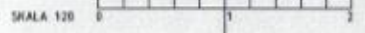

ÖRTZASAD, AUL. 18-52, PÅR31

GÅVLFASAD 1, AUL. 18-52, PÅR31

ÖRTZASAD, SÖD. 18-52, PÅR31

GÅVLFASAD 2, AUL. 18-52, PÅR31

Markis

FÖRESKRIFTER

Färgvalning på fasad och uttryck på fasader.
Brygger uttryck i kulör lika övergripande bygglös.
Putsgrova uttryck och skal gråbehandla av arbetsl.

Fasadskiljor:

- A. Putz, Havsättning, Mast 33003, vt
- B. Putz, Vågspårer, Mast 33001, mastid
- C. Putz, vt fönster och mellan fönstervändor, Mast 33005, vtt, åsngar
- D. Putz, Sackor, Mast 33006, mellangrå
- E. Råkar runt arkityper (mörkgrått, öp mÖ, 115x155), Natur Ple Swan 802063, lsg mörkgrå
- F. FAS, RAL 7011, Östergrens (Panna 20, NCS S 7000-8200, mörkgrå)
- G. Klister runt arkityper, 0200-020, Högglunda Kolorer 602011, lsg mörkgrå

Kulörer i övrigt:

- TÄN**
 Besörggsmärket: Mörkgrå, ytbehandlad NCS S 5502-Y, grå
 Vindskärmar: NCS S 3902-Y, åsngar
 Takrör, lisen: RAL 7011, Östergrens (Panna 20, NCS S 7000-8200, mörkgrå)
 Hängslistor, stöptår: RAL 7008-6200, mörkgrå
- BALKONG**
 Råkar: Vitarett typ 602, med handfästare typ 30
 RAL 7024, Östergrens (NCS S 7000-8, mörkgrå)
- FÖNSTER**
 Fönster: RAL 7000, Östergrens (NCS S 4902-Y, mörkgrå)
 Fönsterl: RAL 7000, Östergrens (NCS S 4902-Y, mörkgrå)
 Fönsterfack: RAL 7006, Östergrens (NCS S 3902-Y, mörkgrå)
 Fönsterlock: RAL 7006, Östergrens (NCS S 3902-Y, mörkgrå)

ENTRÉ

- Entrémör: grå/vitt
 RAL 7024, Östergrens (NCS S 7002-0, mörkgrå)
 glas
 Glastak
 Glastak
 RAL 7024, Östergrens (NCS S 7000-8, mörkgrå)
 Tvåstycken
 Tvåstycken
 Tyckningsgrad likriktad, ståbehandling

ÖVRIGT

100x100x100x100 Inläggning för mark Markis, mörkgrå

FÖRKLARINGAR


DETALJ INFÄSTNING AV MARKISER
 SE RITNING A-403-6-232

DETALJ INFÄSTNING AV FASADSKYL
 (JÄRNSKYLT) SE RITNING A-403-8-232



RELATIONSHANDLING

TENGBOM		<p>Skogsbrynet BALKON 3/201 VALLENTUNA KOMMUN HUS 48-10 PÅR31</p>
020 833 2500	020 833 2501	020 83 17 00

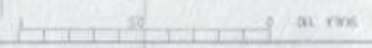


